Приложение 2 к приказу Минприроды России от 16.10.2016 №480

У	T	B	EF	Ж	т	Δ	Ю	•
-		$\mathbf{L}$		11	$\mathcal{L}$	$\boldsymbol{\Box}$	$\mathbf{r}$	

Должность	Министр лесног	ОИ
охотнич	ьего хозяйства РМ	Э
Ф.И.О	Шургин А.И.	/lly
Дата 🤰	0.11.2017	1

# АКТ лесопатологического обследования $N_{2}$ 26 7

лесных насаж	дений	Килемарско	020	лесничества		
	Республики Марий	Эл	(субъект Росс	ийской Федерации		
Способ лесопатоло	огического обследон	вания: 1. Визуальн	пый 📗			
		2. Инструм	ентальный х			
Место проведения						
Участковое	Урочище	Квартал	Выдел			
лесничество	(дача)	(кварталы)	(выделы)	Плошант во		
Килемарское		59	19	Площадь, га <i>69,2</i>		
				07,2		

2.1. Факт ствует) (	гическа: нужное	я таксаци	онна: нуть)	таксацио	ристика лесно			н соответствуе; несоответстви	<del></del>
Зедомос ведена в	ть лесн		сов с Акту ий:	выявленн с наруше	енной устойч	ивос	тью	ационным опи	саниям при
				с утраче	нной устойчи	вост	тью Х		
Тричинь 8 <i>82</i>	ы поврез	ждения:							
	(отрабо	отано) сті	волов	выми вред	ителями				
	Вид	Ţ		Порода	Встречаемость		W	Степень заселе	
	вредит	ЕЛЯ		-	заселенных дере	вьев)	(0	лабая, средняя, с	ильная)
		•							
оврежде	ено огне	M						I	
D		Состояни	е корі	невых лап	Состояние ко	рневс	й шейки	Подсушив	ание луба
Вид пожара	Порода	% повреж- денных огнём корней	c	деревьев данным реждением	ожог корнево шейки по окружности (1/4; 2/4;3/4;	да	деревьев с инным пов- еждением	по окружности (1/4; 2/4;3/4; более 3/4)	% деревьев с данным повреждением
			-						
			<u> </u>						<u></u>
аражен	о болезі	ИМКН							
	Вид бо:	пезни		Порода	Встречаемо (%заселення деревьев	ых	(сла	Степень засел абая, средняя,	
 2.3. Выб	орке по	ллежит.	75	% от о	I бщего запаса	наса	жления		
в том	-	,		_					
	слаблен				(причины нз				
		слабленн	ых		(причины нз				
-	сыхаюц				(причины нз	начен	ния <u>:</u>		
C		сухостоя	atta a n	%	%				
C		вежего во бурелома	-	75 %					
		ветровала							
	-	тарого бу			%				
C'		сухостоя		%	)				
a	- варийні	ЫX		%	)				
u.									

### **ЗАКЛЮЧЕНИЕ**

С целью предотвращения негативных процессов или снижения ущерба от их воздействия назначено:

Участковое лесничество	Урочище (дача)	Квар- тал	Выдел	Площадь, выдела, га	мероп-	Площадь, меропри- ятия, га	По- рода	Выбираем ый запас, кбм	Крайние сроки проведения
Килемарское		59	19	69,2	CCP	8	Береза	1432	2018 г.

Ведомость перечета деревьев назначенных в рубку и абрис лесного участка прилагаются (приложение 2 и 3 к Акту)

Меры по обеспечению возобновления	- 40
Искуственное лесовосстановление	*
Мероприятия, необходимые для предупреждения повреж	дения или поражения смежных насаждений
Надзор за санитарным и лесопатологическим состо	оянием смежных насаждений.
Своевременное проведение проектируемых меропри	ятий
Сведения для расчёта понстепени повреждения:	
год образования старого сухостоя 2015	
основная причина повреждения древесины	882
Дата проведения обследований 10.10.2017	<u></u>
Исполнитель работ по проведению лесопатологичес	ких обследований:
ФИО Егошин С.В.	Подпись

## Ведомость перечета деревьев, назначенных в рубку

ВРЕМЕННАЯ ПРОБНАЯ ПЛОЩАДЬ №1
Субъект РФ Республика Марий Эл Лесничество (лесопарк) Килемарское
Участковое лесничество <i>Килемарское</i> Лесной участок
Квартал <u>59</u> Выдел <u>19</u> Площадь, га <u>69,2</u>
Площадь мероприятия: <u>8</u> Номер очага Размер пробной площади, га <i>1,05</i>
Таксационная характеристика (фактически):
Тип леса $E_{nnu}$ Состав $951 J_{n} + E + E + O_{c} + K_{R} + U$ Возраст $35$ Бонитет $1$
Полнота <u>0,8</u> Запас на 1 га <u>179</u> Возобновление <u>искуственное</u>
Время и причина ослабления насаждения причина 882 признаки: код 217( слом ствола под кроной свежий)
Тип очага: эпизодический, хронический (подчеркнуть) Фаза развития очага: начальная, нарастания численности, собственно вспышка, кризис Состояние насаждения, намечаемые мероприятия  с утраченной устойчивостью
Намечаемое мероприятие - проведение сплошной сан.рубки
Исполнитель работ по проведению лесопатологических обследований: Ф.И.О. Директор ООО "Кундыш"Егошин С.В. Подпись

10.10.2017

Телефон

Дата составления документа

# ВЕДОМОСТЬ ПЕРЕЧЕТА ДЕРЕВЬЕВ

Порода: Ель

			Колич	ество	дерен	вьев п	о кат	егория	ам со	стояні	ія, шт.				
Ступени				Г	V ,	V	V		VI		ветроі	зал, бу	релом	Всего	деревьев
толщины,	Ι	П	III	нз	3	нз	3	нз	3	О	нз	3	О	шт.	в т.ч. подлежат рубке, %
1	2	3	4	5	6	7	8	9	10	11	12	13	14	15	16
8			-2											0	
12											1			1	100,0
16	4										2			6	33,3
20	2													2	
24														0	
28														0	
32									-	-3/	1			1	100,0
36 и более														0	
Итого	6										4			10	40,0
Итого, %	60,0										40,0			100	40,0
Объем, кбм	1,4										2,4			3,8	2,4
% от объема	48,0										52,0			100,0	52,0

Порода: Береза

			Колич	ество	дерен	вьев п	о кат	егория	им сос	нкот	ия, шт.				
Ступени				I	V	,	7		VI		ветров	ал, бу	релом	Всего	деревьев
толщины,	Ι	II	III	нз	3	нз	3	нз	3	0	нз	3	0	шт.	в т.ч. подлежат рубке, %
1	2	3	4	5	6	7	8	9	10	11	12	13	14	15	16
8	3										5			8	62,5
12	5										29			34	85,3
16	12										76			88	86,4
20	21										89			110	80,9
24	19										79			98	80,6
28	20										48			68	70,6
32	11										14			25	56,0
36 и более	2										3			5	60,0
Итого	93										343			436	78,7
Итого, %	21,3										78,7			100	78,7
Объем, кбм	31,0										120,4			151,4	120,4
% от объема	20,0										80,0			100	100,0

Порода: Осина

			Колич	ество	дерег	зьев п	о кат	егория	ям со	стояні	ия, шт			-	
Ступени				IV		1	V		VI		ветро	вал, бу	релом	Всего	деревьев
толщины, см	I	II	III	нз	3	нз	3	нз	3	О	нз	3	О	шт.	в т.ч. подлежат рубке, %
1	2	3	4	5	6	7	8	9	10	11	12	13	14	15	16
8														0	
12														- 0	
16	1										1			2	50,0
20	2										2			4	50,0
24	1										3			4	75,0
28														0	
32														0	

36 и более								0	
Итого	4					6		10	60,0
Итого, %	40,0					60,0		100	60,0
Объем, кбм	2,0					3,3		5,3	3,3
% от объема	37,0		*			63,0		100,0	63,0

Порода: Липа

C			Колич	ество	дерен	вьев п	о кат	егория	нм со	стоян	ия, шт.			Всего деревьев	
Ступени толщины,				I	V		V		VI		ветро	вал, бу	релом	Bcero	деревьев
см	I	II	III	нз	3	нз	3	Н3	3	О	нз	3	О	шт.	в т.ч. подлежат
1	2	3	4	5	6	7	8	9	10	11	12	13	14	15	16
8	20										5			25	20,0
12	59										21			80	26,3
16	42										29			71	40,8
20	7									200	1			8	12,5
24														0	
28														0	
32														0	
36 и более														0	
Итого	128										56			184	30,4
Итого, %	69,6										30,4			100	30,4
Объем, кбм	12,5								- 10		6,1			18,6	6,1
% от объема	67,0										33,0			100,0	33,0

Порода: Ильм

Ступени			Колич	ество	дерен	вьев п	о кат	егория	ім со	стоян	ия, шт.			Danso	деревьев
толщины,				Г	V	7	V		VI		ветров	зал, бу	релом	Beero	деревьев
см	I	II	III	Н3	3	Н3	3	НЗ	3	О	НЗ	3	0	шт.	в т.ч. поллежат
1	2	3	4	5	6	7	8	9	10	11	12	13	14	15	16
8											1			1	100,0
12						-					2			2	100,0
16	1										2			3	66,7
20	2										3			5	60,0
24	2													2	
28	1							-						1	2
32	1													1	
36 и более														0	
Итого	7	15 A									. 8			15	53,3
Итого, %	46,7										53,3			100	53,3
Объем, кбм	3,3										1,4			4,7	1,4
% от объема	70,0										30,0			100	50,0

Порода: Клен

Ступени	_		Колич	ество	дерен	вьев п	о кат	егория	ям со	стоян	ия, шт		-	Paore	TOPODY OF
толщины,				Г	V	1	V		VI		ветро	вал, бу	релом	Deer	деревьев
СМ	I	II	III	Н3	3	Н3	3	нз	3	0	Н3	3	0	шт.	в т.ч. подлежат
1	2	3	4	5	6	7	8	9	10	11	12	13	14	15	16
8	2	49					<u> </u>							2	
12	2													2	
16	3										n/ć			3	
20														0	

24								0	
28								0	
32								0	
36 и более								0	
Итого	7	p. 1						7	
Итого, %	100,0							100	
Объем, кбм	0,7							0,7	0,0
% от объема	100,0							100,0	0,0

--

0

500

1


- 83

\* 100

ń

## Абрис участка

M 1:10 000

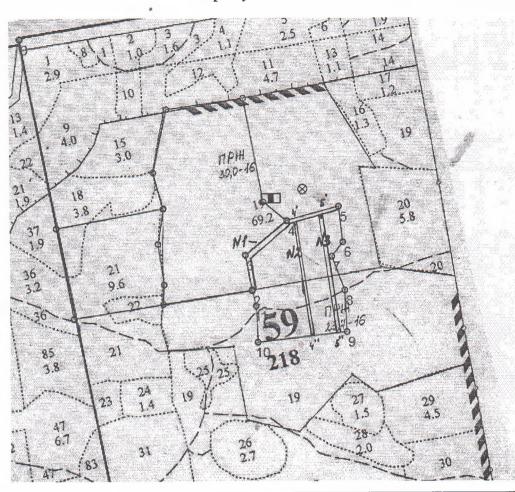

		Ленты (кј	руговой площадки)	перечета	
№ выдела	№ ленты (площадки)	длина, м	ширина, м	радиус, м	площадь, га
1	1	400	10		0,4
	2	315	10		0,32
	3	330	10		0,33
					1,05

Номера точек	Координаты	Румбы линий	Длина, м
0 - 1	59 49 41.1" 46 57 18.6"	ЮВ-10	795
1 - 2	56 49 23.902" 46 57 24.142"	CB-81 30	500
2 - 3	56 49 25.587" 46 57 41.604"	C3-10	100
3 - 4	56 49 22.397" 46 57 40.629"	CB-51	150
4 - 5	56 49 18.742" 46 57 41.508"	CB-75 30	150
5-6	56 49 16.998" 46 57 41.341"	IOB-6	100
6-7	56 49 18.123" 46 57 55.974"	Ю3-38	50
7-8	56 49 21.308" 46 57 54.947"	ЮВ-20	100
8-9	56 49 24.361" 46 58 01.837"	ЮВ-20	115
9-10	56 49 26.107" 46 57 58.034"	Ю3-84	250
10-11	56 49 35.598" 46 57 54.975"	C3-2	100
11-2	56 49 34.626" 46 57 42.333"	C3-13	46

Исполнитель работ по проведению лесопатологических обследований:

Ф.И.О. Директор ООО "Кундыш"Егошин С.В. Подпись

Дата составления документа 10.10.2017 г

Телефон

1

#### Ведомость лесных участков с выявленными несоответствиями таксационным описаниям

	стройства			a	SCOB	econ	о выдела	о выдела, г			Такса	ционная	і харак	геристи	ка				про	ожено обных щадей
Источник данных	Год проведения лесоустр	Номер квартала	Номер выдела	Площадь выдела, ге	Целевое назначения ле	Категория защитных ле	Номер лесопатологического	Площадь лесопатологическог	состав	порода	возраст, лет	средняя высота, м	средний диаметр, см	тип леса	тип условий местопроизрастания	полнота	бонитет	запас, кбм/га	количество, шт	общая площадь, га
TO	2013	59	19	69,2	эксплуатационные		1		8Б2Ос	Б	35	19	16	Елпш	C2	0,8	1	170		
Φ		59	19	69,2	эксплуатационные		1	8	9Б1JIn+E+Oc+Кл+Ил	Б	35	19	16	Елпш	C2	0,8	1	179	3	1,05

_						
113	n	A L	еч	OLI	LI	Δ

٦	$\cap$	_	таксапионные	описация
J	1.7	-	таксанионныс	описания

Исполнитель ра	обот по проведению лесопато	логических обследований:		
ФИО	Егошин С.В.	Подпись	9	

Ф- фактическая характеристика лесного насаждения

## Результаты проведения лесопатологических обследований насаждений за октябрь месяц 2017 г.

-				дерации			Марий Эл         ое         Лесничество (лесопарк) Килемарское           ре         чи         Урочище (лесная дача) лесной участок																										
Участк	овое	лесн	ичество	)	Киле	марско	ie										110						po mi	це (же	,	,,							
		7-	В	JB	выдела	010			Такс	ационі	ная ха	рактер	истика	a		IIIT.				_	ление иям с							церевьев	ев, %	кдения		Назнач меропр	
р квар	Номер выдела	Площадь выдела, га	Целевое назначение лесов	Категория защитных лесс	Номер лесопатологического в	Площадь лесопатологического выдела, га	состав	порода	возраст	средняя высота, м	средний диаметр, см	тип леса	полнота	бонитет	запас, кбм/га	Число деревьев на пробе,	без признаков ослабления	ослабленные	сильно ослабленные	усыхающие	свежий сухостой	старый сухостой	свежий ветровал	старый ветровал	свежий бурелом	старый бурелом	аварийные деревья	Признаки повреждения дер	Доля поврежденных деревьев	Причины ослабления, повреж	Подпежит рубке. %	Вид	плошадь, га
1	2	3	4	5	6	7	8	9	10	11	12	13	14	15	16	17	18	19	20	21	22	23	24	25	26	27	28	29	30	31	32	33	34
59	9	69.2	эксп.		1	8	9	Б	35	19	14	Елпш	0,8	1	179	436	20								80				80		80	CCP	8
			3		1		1	Лп								184	67								33				33		33		
	$\vdash$						+	E								10	48								52			217	52	882	52		
	$\vdash$				1-		+	Oc								10	37								63			217	63	002	63		
					1		+	Кл								7	100												0		0		
<del></del>					$\top$		+	Ильм								15	70			100					30				30		30		
								•																		60							

Исполнитель работ по проведению	лесопатологических	обследований:	
Ф.И.О. Егоин	ин С.В.	Подпись	
Дата составления документа	10.10.2017	Телефон	

Утверждаю И.о. руководителя ГКУ РМЭ «Центрмежупрлес» филиал Килемарское лесничество» Костыгова Ю.О. Акт несоответствия

данных государственного лесного реестра натурному обследованию

#### п. Килемары

10.10.2017 г

Участковый лесничий Килемарского участкового лесничества Гулин А.Н., инженер ОЗЛ ГКУ РМЭ «Центрмежупрлес» филиал «Килемарское лесничество» Полозова Л.Н. провели натурное обследование участка лесного фонда, в целях проверки соответствия таксационной характеристики фактической.

При обследовании уточнены материалы лесоустройства и установлено: Участок расположен в лесах Килемарского участкового лесничества в квартале 59 выдел 19

Субъект РФ РМЭ Муниципальный район Килемарский

- 1. Подразделения лесов по целевому назначению эксплуатационные
- 2. Категория защитных лесов -
- 3. Общая площадь участка 69,2 га,( в т.ч. обследования лесопатологического участка 8 га).

в том числе:	5
лесных земель 8 га,	
из них :покрытых лесной растительностью {	3 га
не покрытых лесом га	
в том числе несомкнувшихся лесных культу	р га
нелесных земель га	
из них: пашни га	
сенокосов га	
пастбищ га, вод га, прочих земели	ь га.

4. Таксационное описание участка:


Наименование	No	No	Площад	Состав насаждения	Класс	Боните	Полнота
лесничества	квартал	выдел	ь,		возраста/	T	/
	a	a	га		возраст,ле		Запас
					Т		
Килемарское	59	19	8	8Б2Ос	3/35	1	0,8/170

5. Таксационное описание по результатам лесопатологического обследования:

Наименование	No	No	Площ	Состав насаждения	Класс	Боните	Полнота
лесничества	кварта	выдел	адь,		возраста/	T	/
	ла	a	га		возраст,ле		Запас
					Т		
Килемарское	59	19	8	9Б1Лп+Ос+Е+Кл+Ильм	3/35	1	0,8/179

- 6. Участок особо защитное значение имеет, неимеет.
- 7. Лесохозяйственные особенности участка рельеф ровный, почва свежая, супесчаная и дерново-подзолистая, Елпш/С2.

8.	При составлении акта сделаны следу	иющие замеч	ания и пре	дложения	: учесть
	несоответствие таксации в кв 59 в 19	на илощади	8,0 га при	отводе ле	есосеки.
	Лица, проводившие обследование:	( 7	Гулин	A.H.	
		Tory	<b>П</b> олозо	ва Л.Н.	

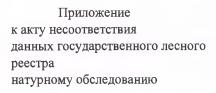


№

От 11.10.2017 г

# Чертеж лесного участка

# (по данным инструментальной съемки границ)

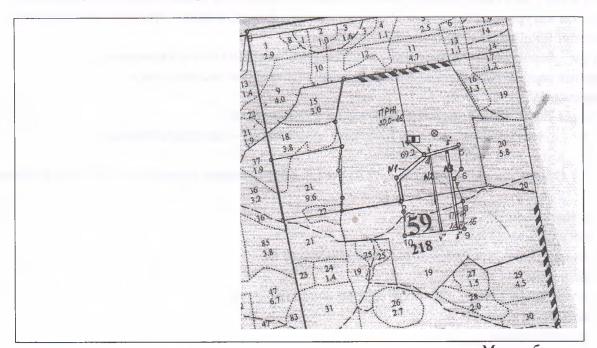

Масштаб:

1:10 000

Данные инструментальной съемки границ участка

8,0

#### Площадь участка - га

Номера точек	Координаты	Румбы линий	Длина, м	
0 - 1	59 49 41.1" 46 57 18.6"	ЮВ-10	795	
1 - 2	56 49 23.902" 46 57 24.142"	CB-81 30	500	
2 - 3	56 49 25.587" 46 57 41.604"	C3-10	100	
3 - 4	56 49 22.397" 46 57 40.629"	CB-51	150	
4 - 5	56 49 18.742" 46 57 41.508"	CB-75 30	150	
5-6	56 49 16.998" 46 57 41.341"	ЮВ-6	100	
6-7	56 49 18.123" 46 57 55.974"	Ю3-38	50	
7-8	56 49 21.308" 46 57 54.947"	ЮВ-20	100	
8-9	56 49 24.361" 46 58 01.837"	ЮВ-20	115	
9-10	56 49 26.107" 46 57 58.034"	Ю3-84	250	
10-11	56 49 35.598" 46 57 54.975"	C3-2	100	
11-2	56 49 34.626" 46 57 42.333"	C3-13	46	

Подписи:

Лица, проводившие обследование

47. Merry (TOTERHOCTE)

(подпись,

(Ф.И.О.)

печать)

#### ПРИЛОЖЕНИЕ

к порядку проведения проверки достоверности сведений о санитарном и лесопатологическом состоянии лесов и обоснованности мероприятий, предусмотренных актом лесопатологического обследования

201 \_ года

#### **AKT**

проверки достоверности сведений о санитарном и лесопатологическом состоянии лесов и обоснованности мероприятий, предусмотренных актом лесопатологического обследования лесных насаждений

 $N_{\underline{0}}$ 

	тояния (да/нет)				
	Наименование критерия оценки				
1	Соответствие акта лесопатологического обследования лесных насаж утвержденной форме*	да			
2	да				
Б)	Обследование лесного участка (да/нет)				
	Наименование критерия оценки	Квартал 59	Выдел 19	Площадь 8,0	
	Соответствие сведений, содержащихся в акте лесопатологического обследования, данным государственного лесопатологического мониторинга				
	Соответствие сведений, содержащихся в акте лесопатологического обследования, фактическим таксационным характеристикам лесного участка	да			
	Соответствие мероприятий, предусмотренных актом лесопатологического обследования, фактическому санитарному и лесопатологическому состоянию лесов	да			
	Соответствие процента выборки по категориям состояния деревьев, указанному в акте лесопатологического обследования, фактическому проценту выборки по категориям состояния деревьев		да		
	Соответствие причин и признаков повреждения или гибели лесных насаждений причинам и признакам, указанным в акте лесопатологического состояния		да		
	иявленные нарушения подробно описаны в пояснительной записке от есто хранения лесничество дело №)		201	года	
Пр	должность подпись	7м4 Л ФИО		Z_ года <sub>дата</sub>	
Py	ководитель (лесыичий): Подпись фио мо Косто	ва да	ата		

\*Форма акта лесопатологического обследования и требования к его содержанию утверждены приказом Минприроды России от 16.09.2016 №480

«Об утверждении порядка проведения лесопатологических обследований и формы акта лесопатологического обследования».